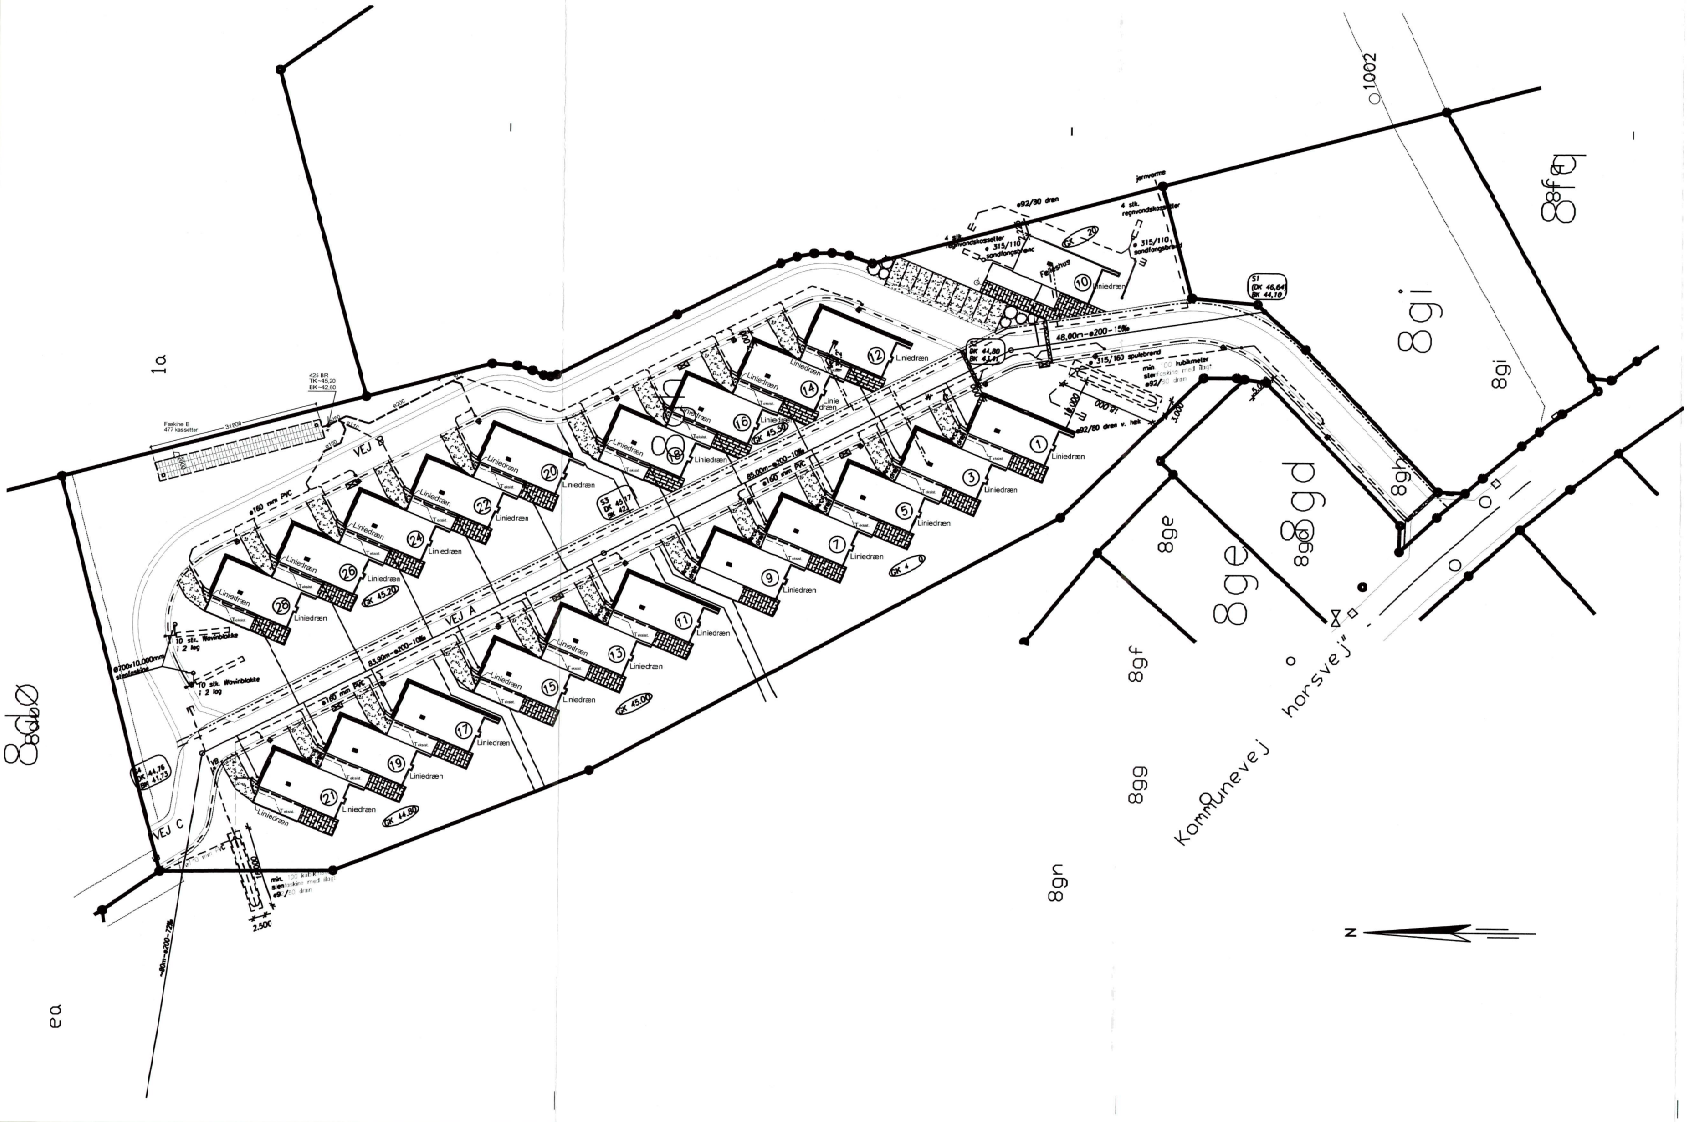

50.100 A

NOTE

Der udføres linjedræn langs facader (som vist) ved alle husnumre.

Der udføres linjedræn ved carport (som vist) ved følgende husnumre:
Alle lige husnumre nr. 12 til 28 samt ulige husnumre nr. 13, 15 og 21.

Ubenævnte ledninger er ø110 lagt med min. 10 promilles fald.
Der skal være min. 400 m jorddækning over kasseter.

Regnvandskaseter omvikles med geotekstil og lægges iht. Wavins anvisninger

SIGNATURER

- Wavin Q-Bic med 2 inspektions opføringer
- Liniedræn, Aco Self Liniedræn i kunststof, med kunststofrist og microgrip
- Ny regnvandsledning
- Eksist. regnvandsledning
- 425 mm rense og inspektionsbrønd med beton dæksel

HM ENTREPRENØR A/S
Orbinej 10
8700 Horsens
Tlf.: 75 63 18 22
Mail: info@hm-as.dk

SOM UDFØRT
KLOAKTEGNING

Rev.	Dato	Udarbejdet af	Godkendt af	Bemærkninger
A	17.03.2016	CHTH	CHTH	Oprettet efter tilbud

Haldursparken

Haldursvej, 8680 Ry

Kloakplan

Sagsnr.: KI20942/101084
Udarbejdet af: CHTH/jym
Godkendt af: CHTH
Målstoksfold: 1:500
Dato: 2016-01-25

ALECTIA
ALECTIA A/S \ Teknikerbyen 34 \ 2830 Virum \ Danmark
Tel.: +45 88 191 000 \ FAX: +45 88 191 001 \ www.alectia.com

Tegningsnr.: 50.100
Rev.: A

N:\MIDDC\102094\2000\01 PROJECT NAVIGATOR\SHEETS\ALECTIA\50.100 KLOAKPLAN OLD2.DWG